

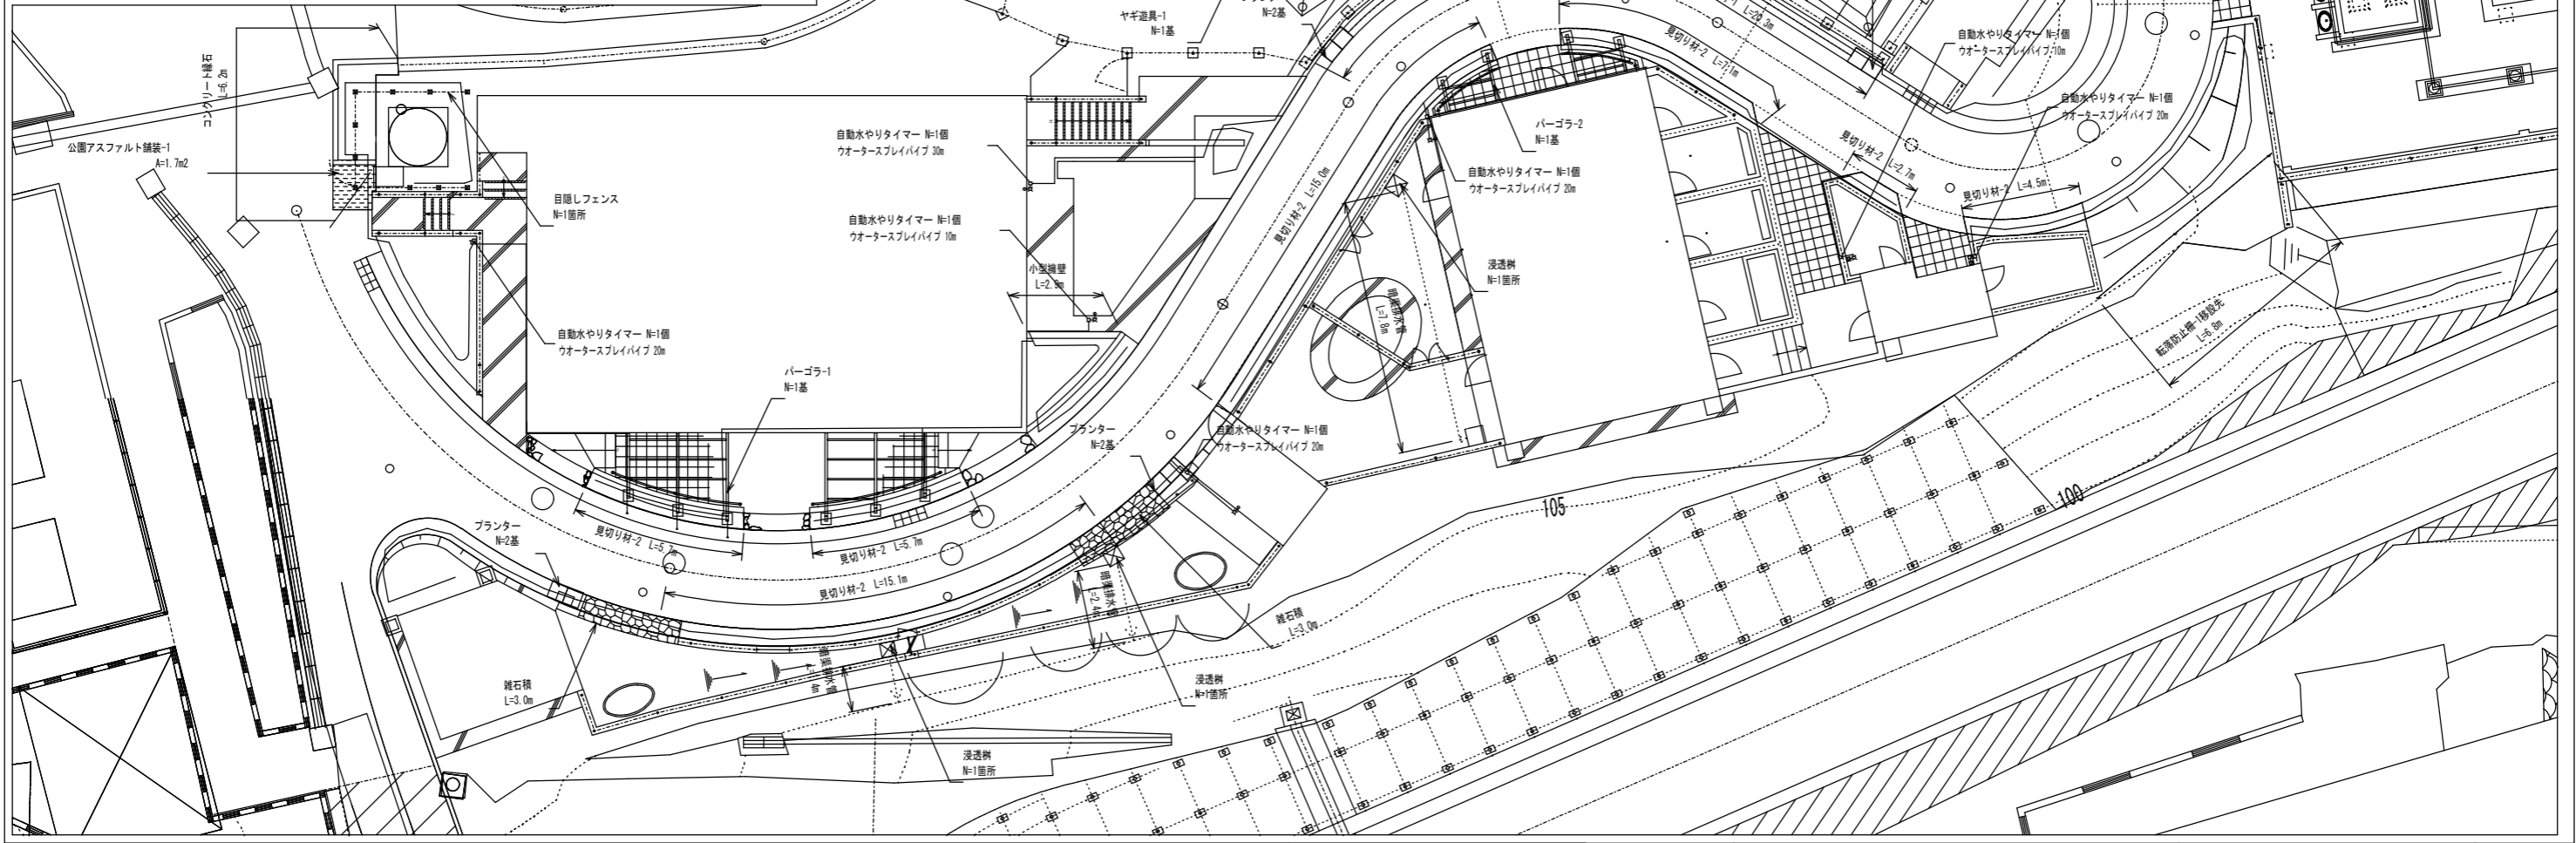
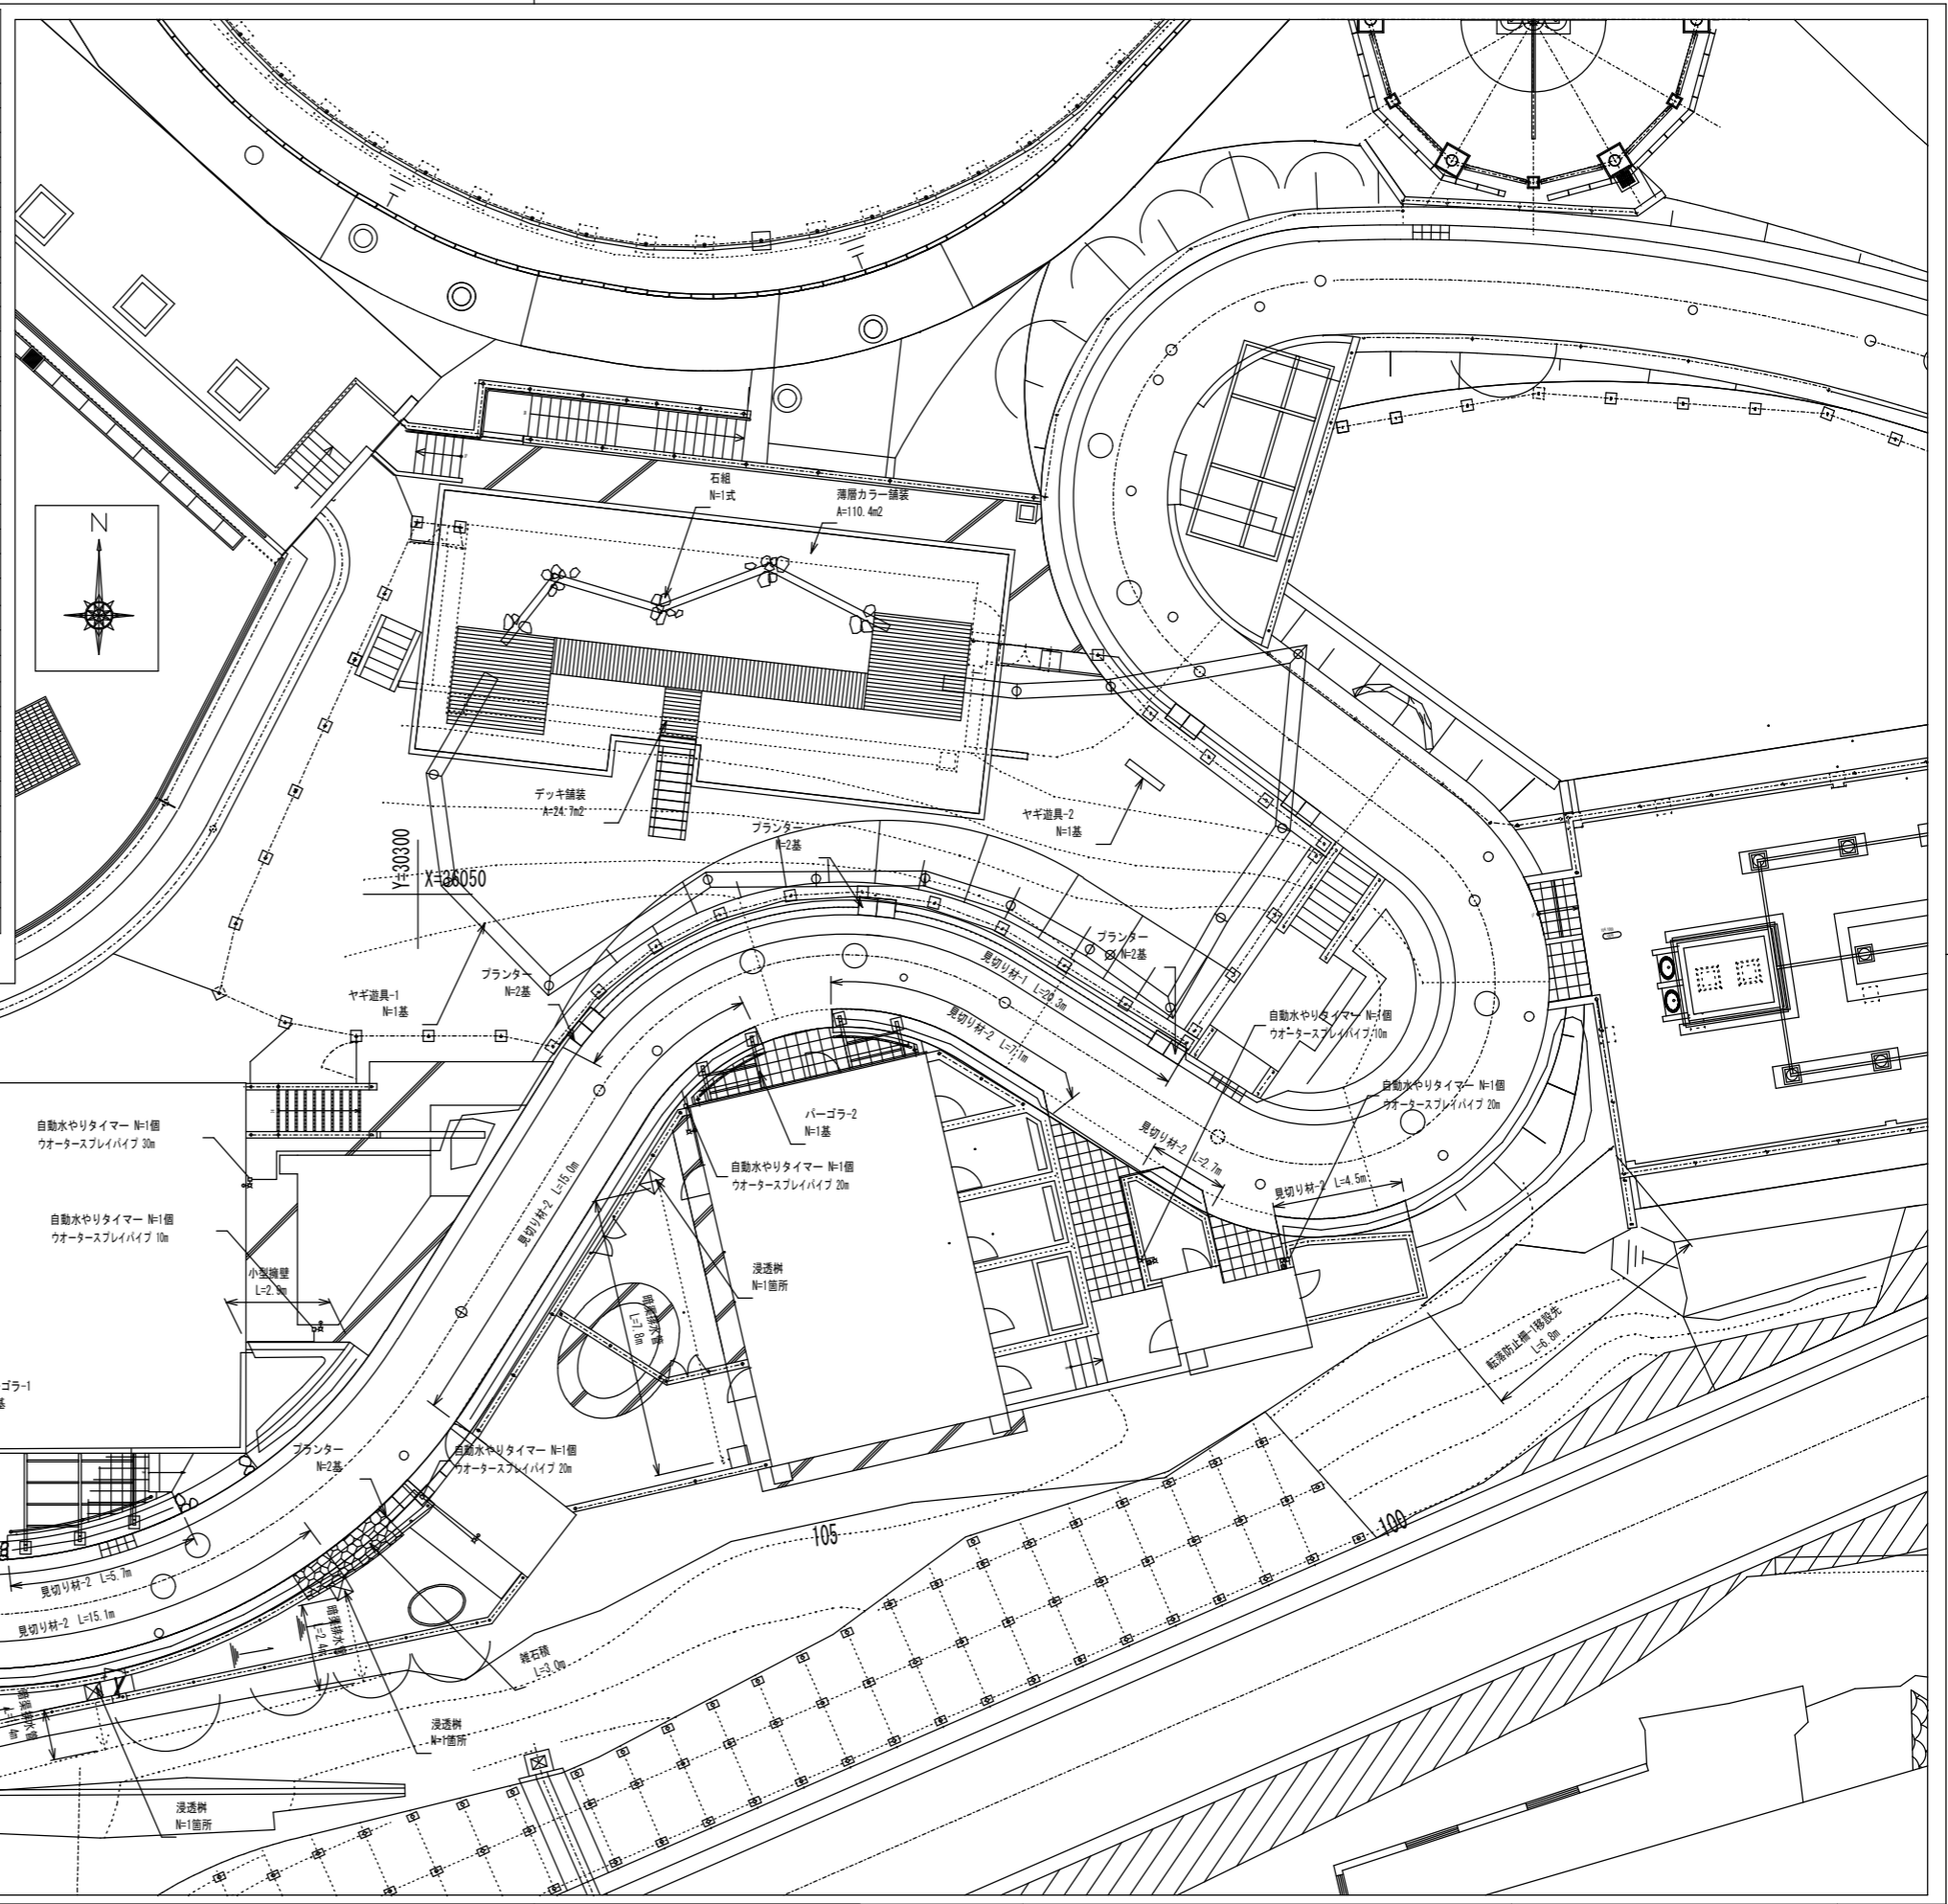



		作成日 2019.06.28	工事名称 沖縄こどもの国琉球弧エリア環境演出工事	図面番号 002
工事竣工図			図面名称 計画平面図	
			縮尺 1/200 (A1) 1/400 (A3)	

工事区分		記号	細別	規格		数量	単位	備考
工程	種別			形状寸法				
基礎設備								
擁壁工								
現場打擁壁工	小型擁壁			H710		3	m	
石積工	雑石積			H1300~1460		6	m	
施設設備								
雨水排水設備工								
地下排水工	埋設排水管			波状管φ150		12	m	
	浸透枮			□350×H490 PC製		3	箇所	
園路広場整備工								
アスファルト系舗装工	公園アスファルト舗装-1			30-100		2	m <sup>2</sup>	
	薄層カラー舗装			特殊エマルジョン吹付仕上げ		110	m <sup>2</sup>	
園路縁石工	コンクリート縁石			W150		6	m	
	見切り材-1			H220 高耐食溶融めっき鋼板		21	m	
	見切り材-2			H170 高耐食溶融めっき鋼板		56	m	
デッキ工	デッキ舗装			再生木L30 基礎・設置共		25	m <sup>2</sup>	
修景施設整備工								
石積工	石積					1	式	
花壇工	プランター			H450		6	基	
遊戯施設整備工								
遊具組立設置工	ヤギ遊具-1			木製 渡り幅410		1	基	
	ヤギ遊具-2			木製 シーソー		1	基	
管理施設整備工								
柵工	目隠しフェンス			H2000		1	箇所	
建築施設組立設置工								
パーゴラ工	用 用	パーゴラ-1		片持ち型 柱6本		1	基	
	止 止	パーゴラ-2		片持ち型 柱4本		1	基	
施設設備								
自動散水設備工								
自動水やりタイマー	自動水やりタイマー			502-310		7	個	
ウォーターズプレイバブ	ウォーターズプレイバブ			573-60-10		130	m	

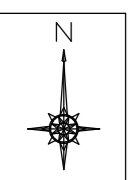

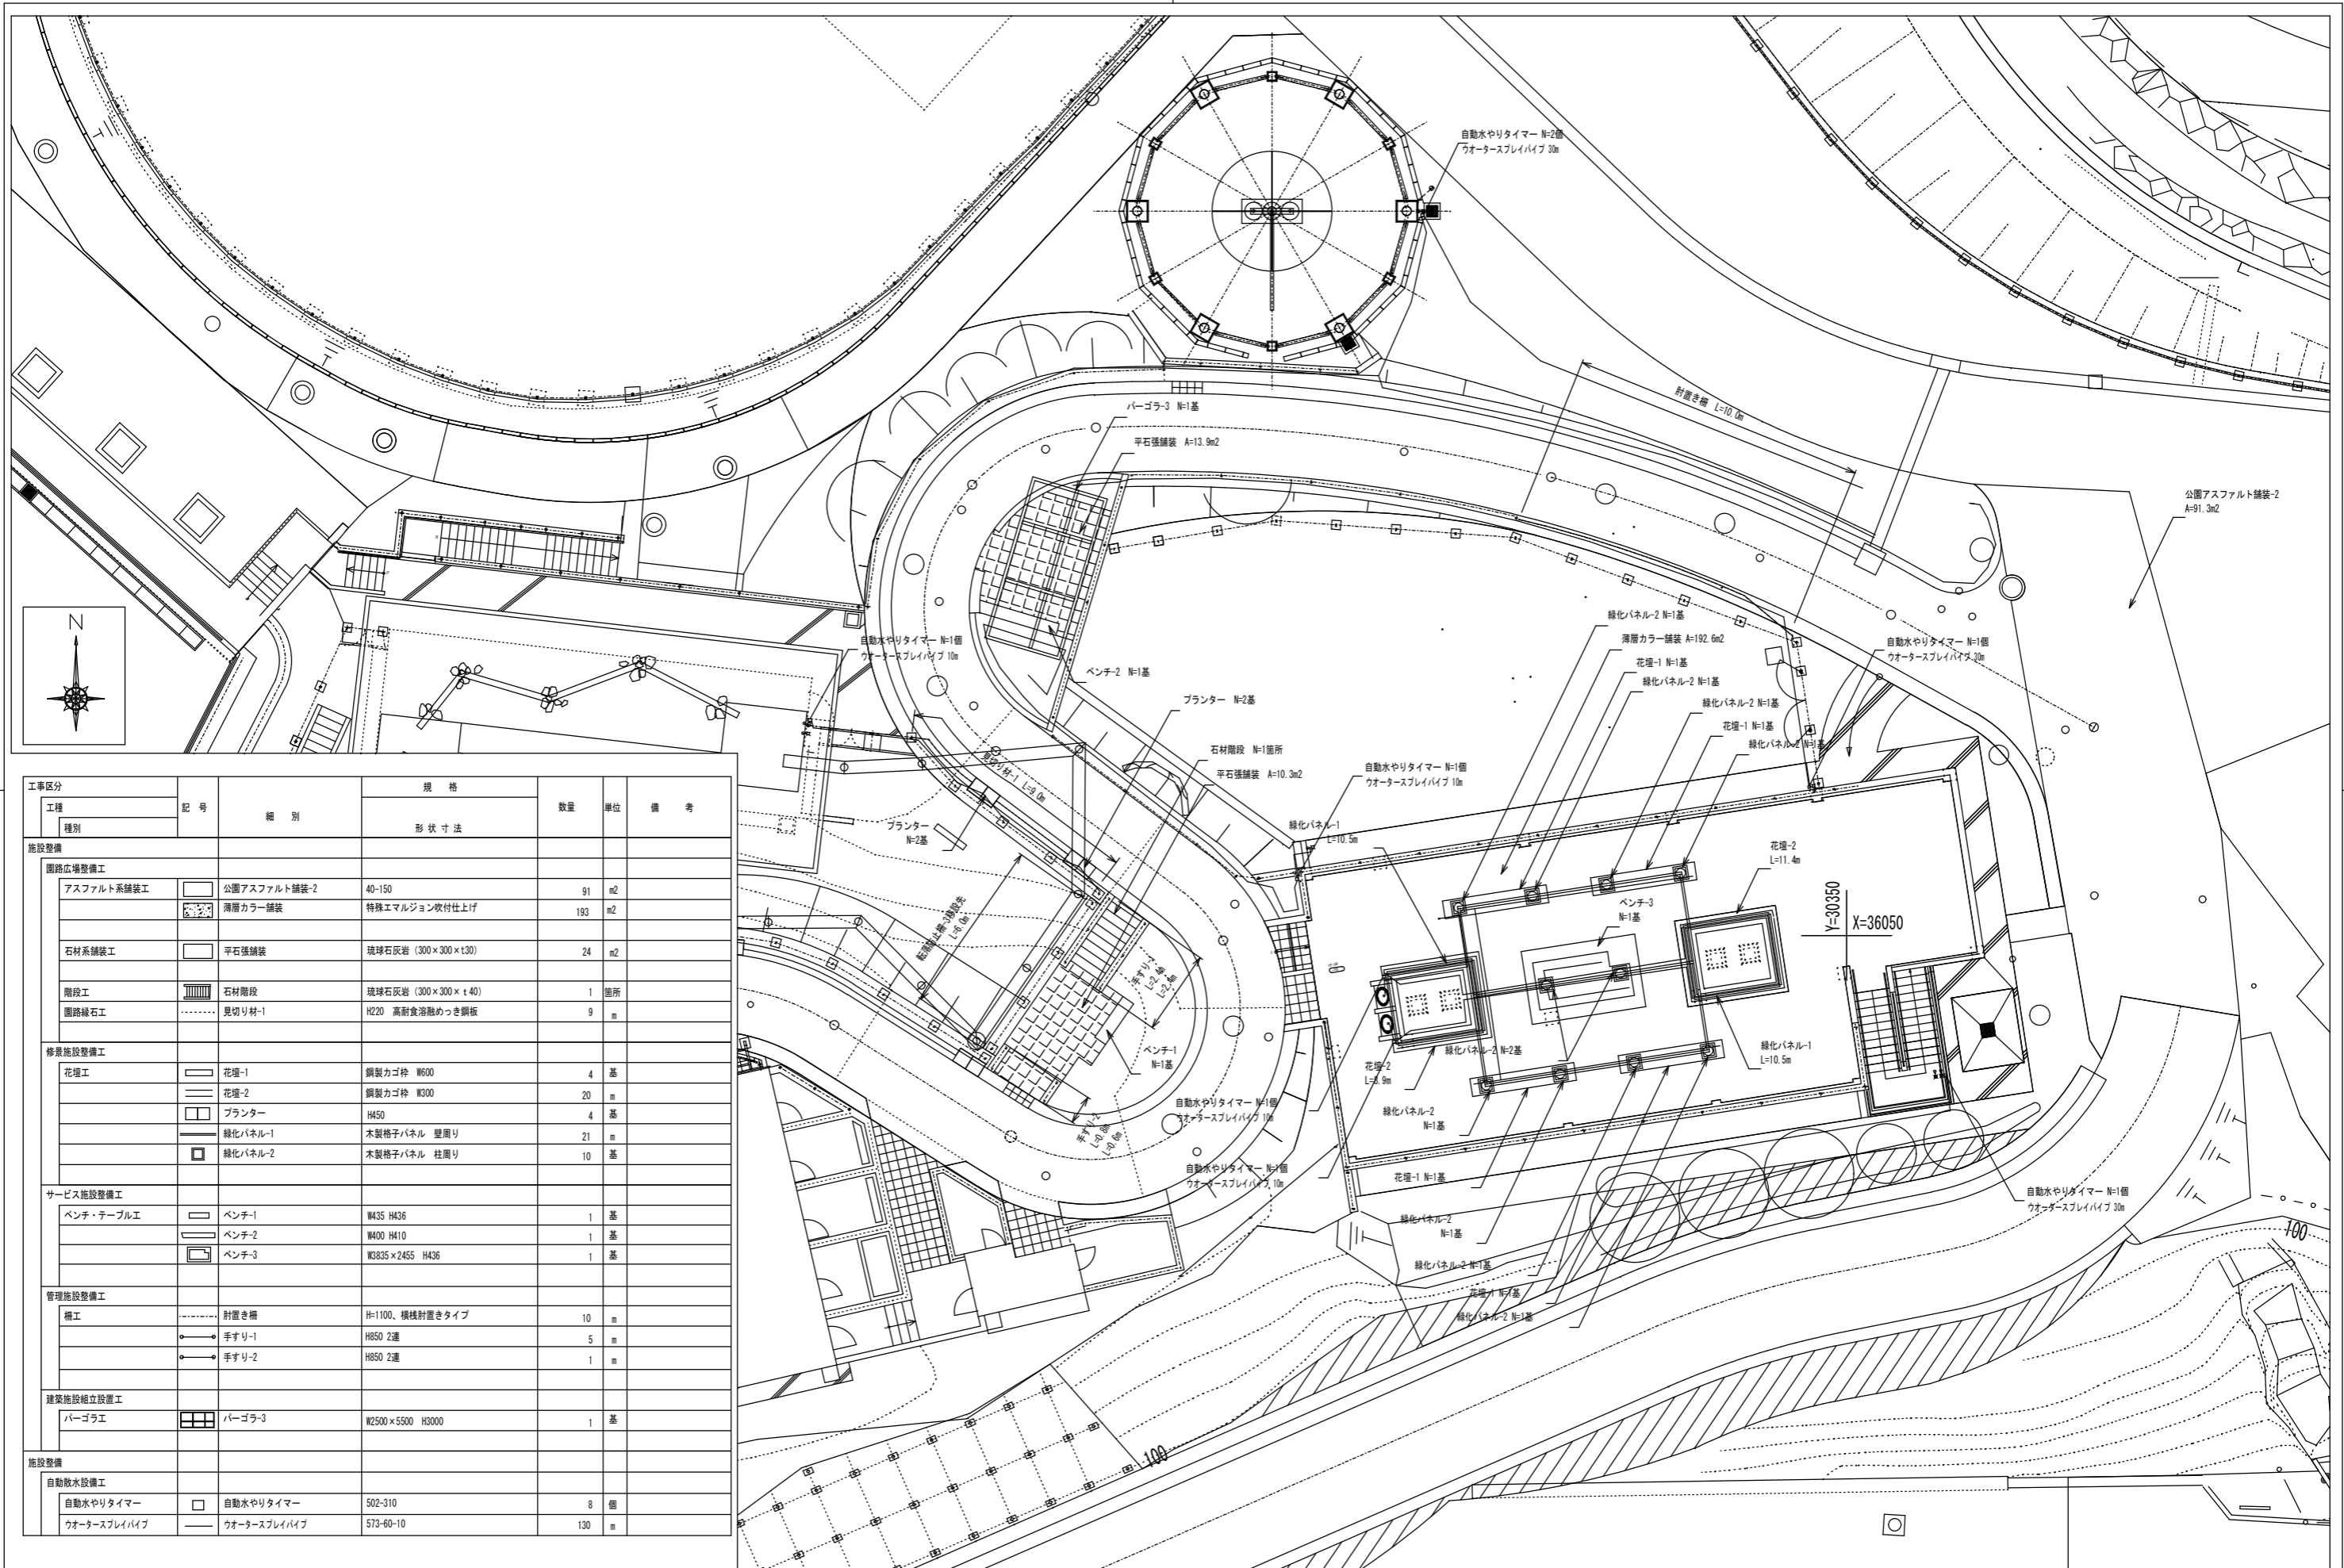


工事区分	記号	細別	規格	数量	単位	備考
工程			形状寸法			
<b>施設整備</b>						
<b>園路広場整備工</b>						
アスファルト系舗装工	□	公園アスファルト舗装-2	40-150	91	m <sup>2</sup>	
	■	薄層カラー舗装	特殊エマルジョン吹付仕上げ	193	m <sup>2</sup>	
石材系舗装工	□	平石張舗装	琉球石灰岩 (300×300×t30)	24	m <sup>2</sup>	
階段工	■	石材階段	琉球石灰岩 (300×300×t40)	1	箇所	
園路縁石工	---	見切り材-1	H220 高耐食溶融めっき鋼板	9	m	
<b>修景施設整備工</b>						
花壇工	□	花壇-1	鋼製カゴ枠 W600	4	基	
	□	花壇-2	鋼製カゴ枠 W300	20	m	
	□	プランター	H450	4	基	
	□	緑化パネル-1	木製格子パネル 壁周り	21	m	
	□	緑化パネル-2	木製格子パネル 柱周り	10	基	
<b>サービス施設整備工</b>						
ベンチ・テーブル工	□	ベンチ-1	W435 H436	1	基	
	□	ベンチ-2	W400 H410	1	基	
	□	ベンチ-3	W3835×2455 H436	1	基	
<b>管理施設整備工</b>						
構工	---	耐置き構	H-1100、機械耐置きタイプ	10	m	
	○	手すり-1	H850 2連	5	m	
	○	手すり-2	H850 2連	1	m	
<b>建築施設相立設置工</b>						
パーゴラ工	■	パーゴラ-3	W2500×5500 H3000	1	基	
<b>施設整備</b>						
<b>自動散水設備工</b>						
自動水やりタイマー	□	自動水やりタイマー	502-310	8	個	
ウォータースプレイパイプ	---	ウォータースプレイパイプ	573-60-10	130	m	

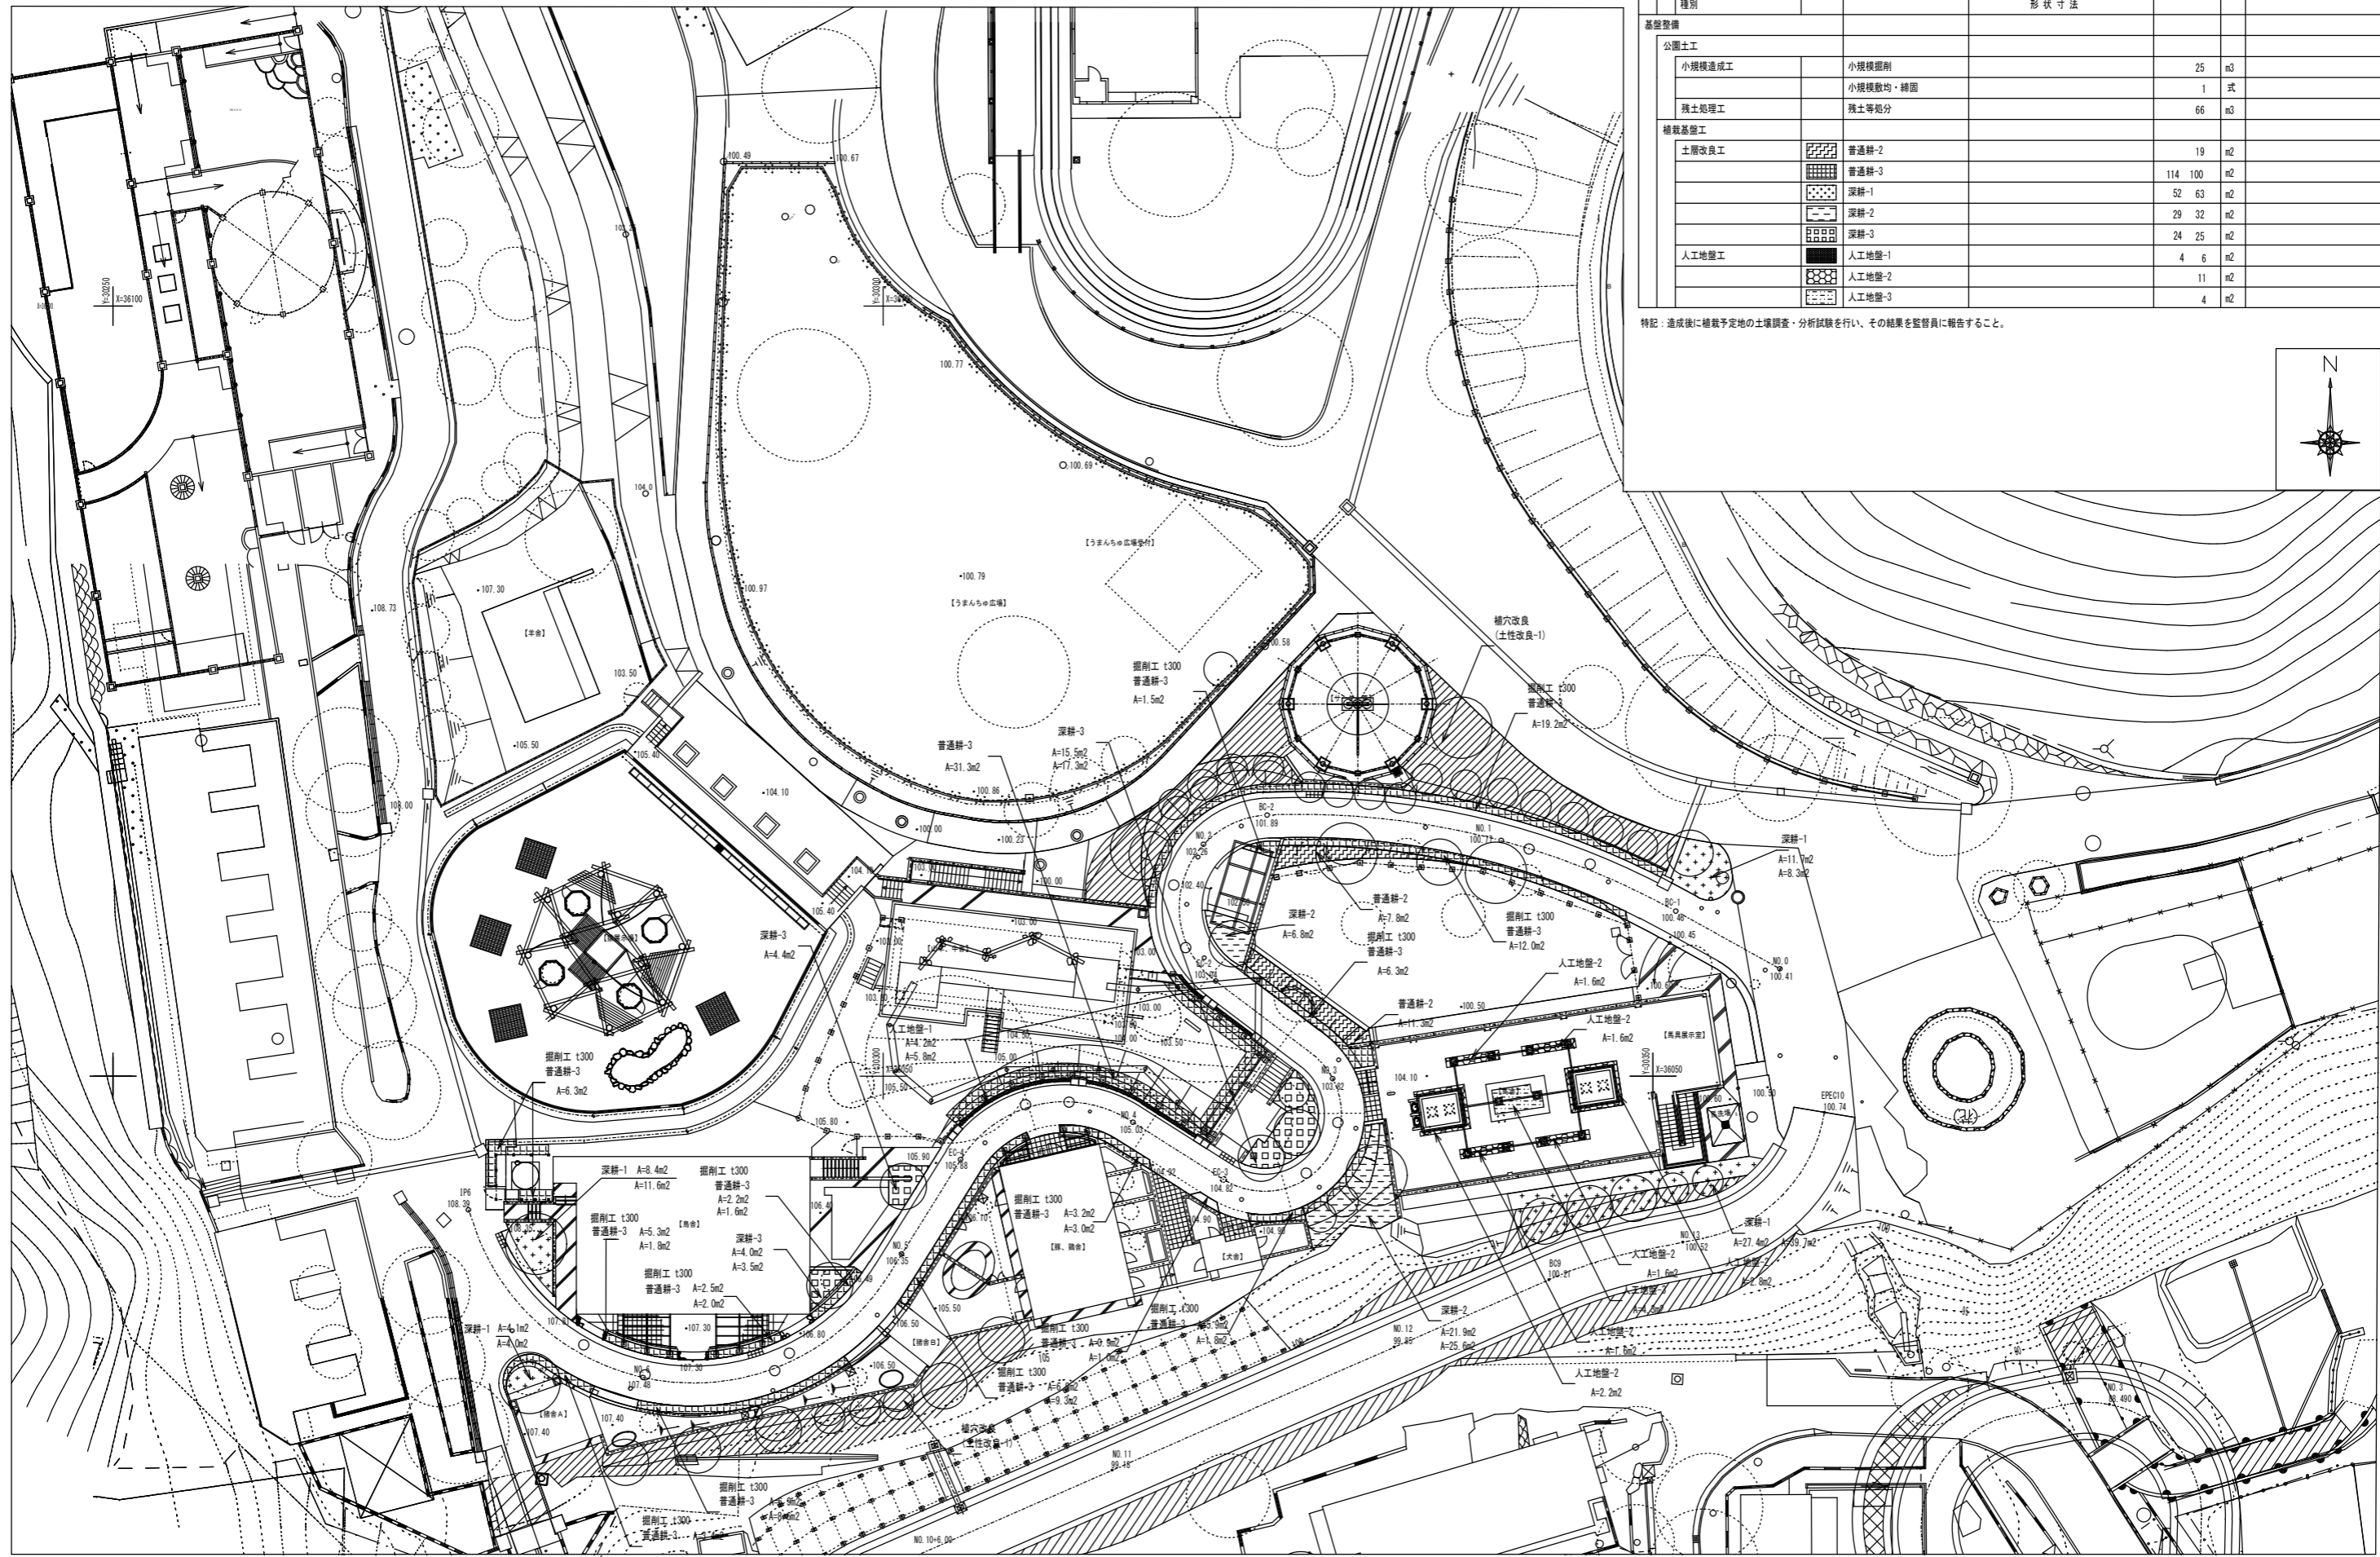

工事区分	記号	細別	規格	数量	単位	備考
工程			形状寸法			
種別						
基礎整備						
公園土工						
小規模造成工		小規模掘削		25	m3	
		小規模敷均・締固		1	式	
残土処理工		残土等処分		66	m3	
補栽基礎工						
土層改良工		普通耕-2		19	m2	
		普通耕-3		114	100	m2
		深耕-1		52	63	m2
		深耕-2		29	32	m2
		深耕-3		24	25	m2
人工地盤工		人工地盤-1		4	6	m2
		人工地盤-2		11	m2	
		人工地盤-3		4	m2	

特記：造成後に補栽予定地の土壌調査・分析試験を行い、その結果を監督員に報告すること。



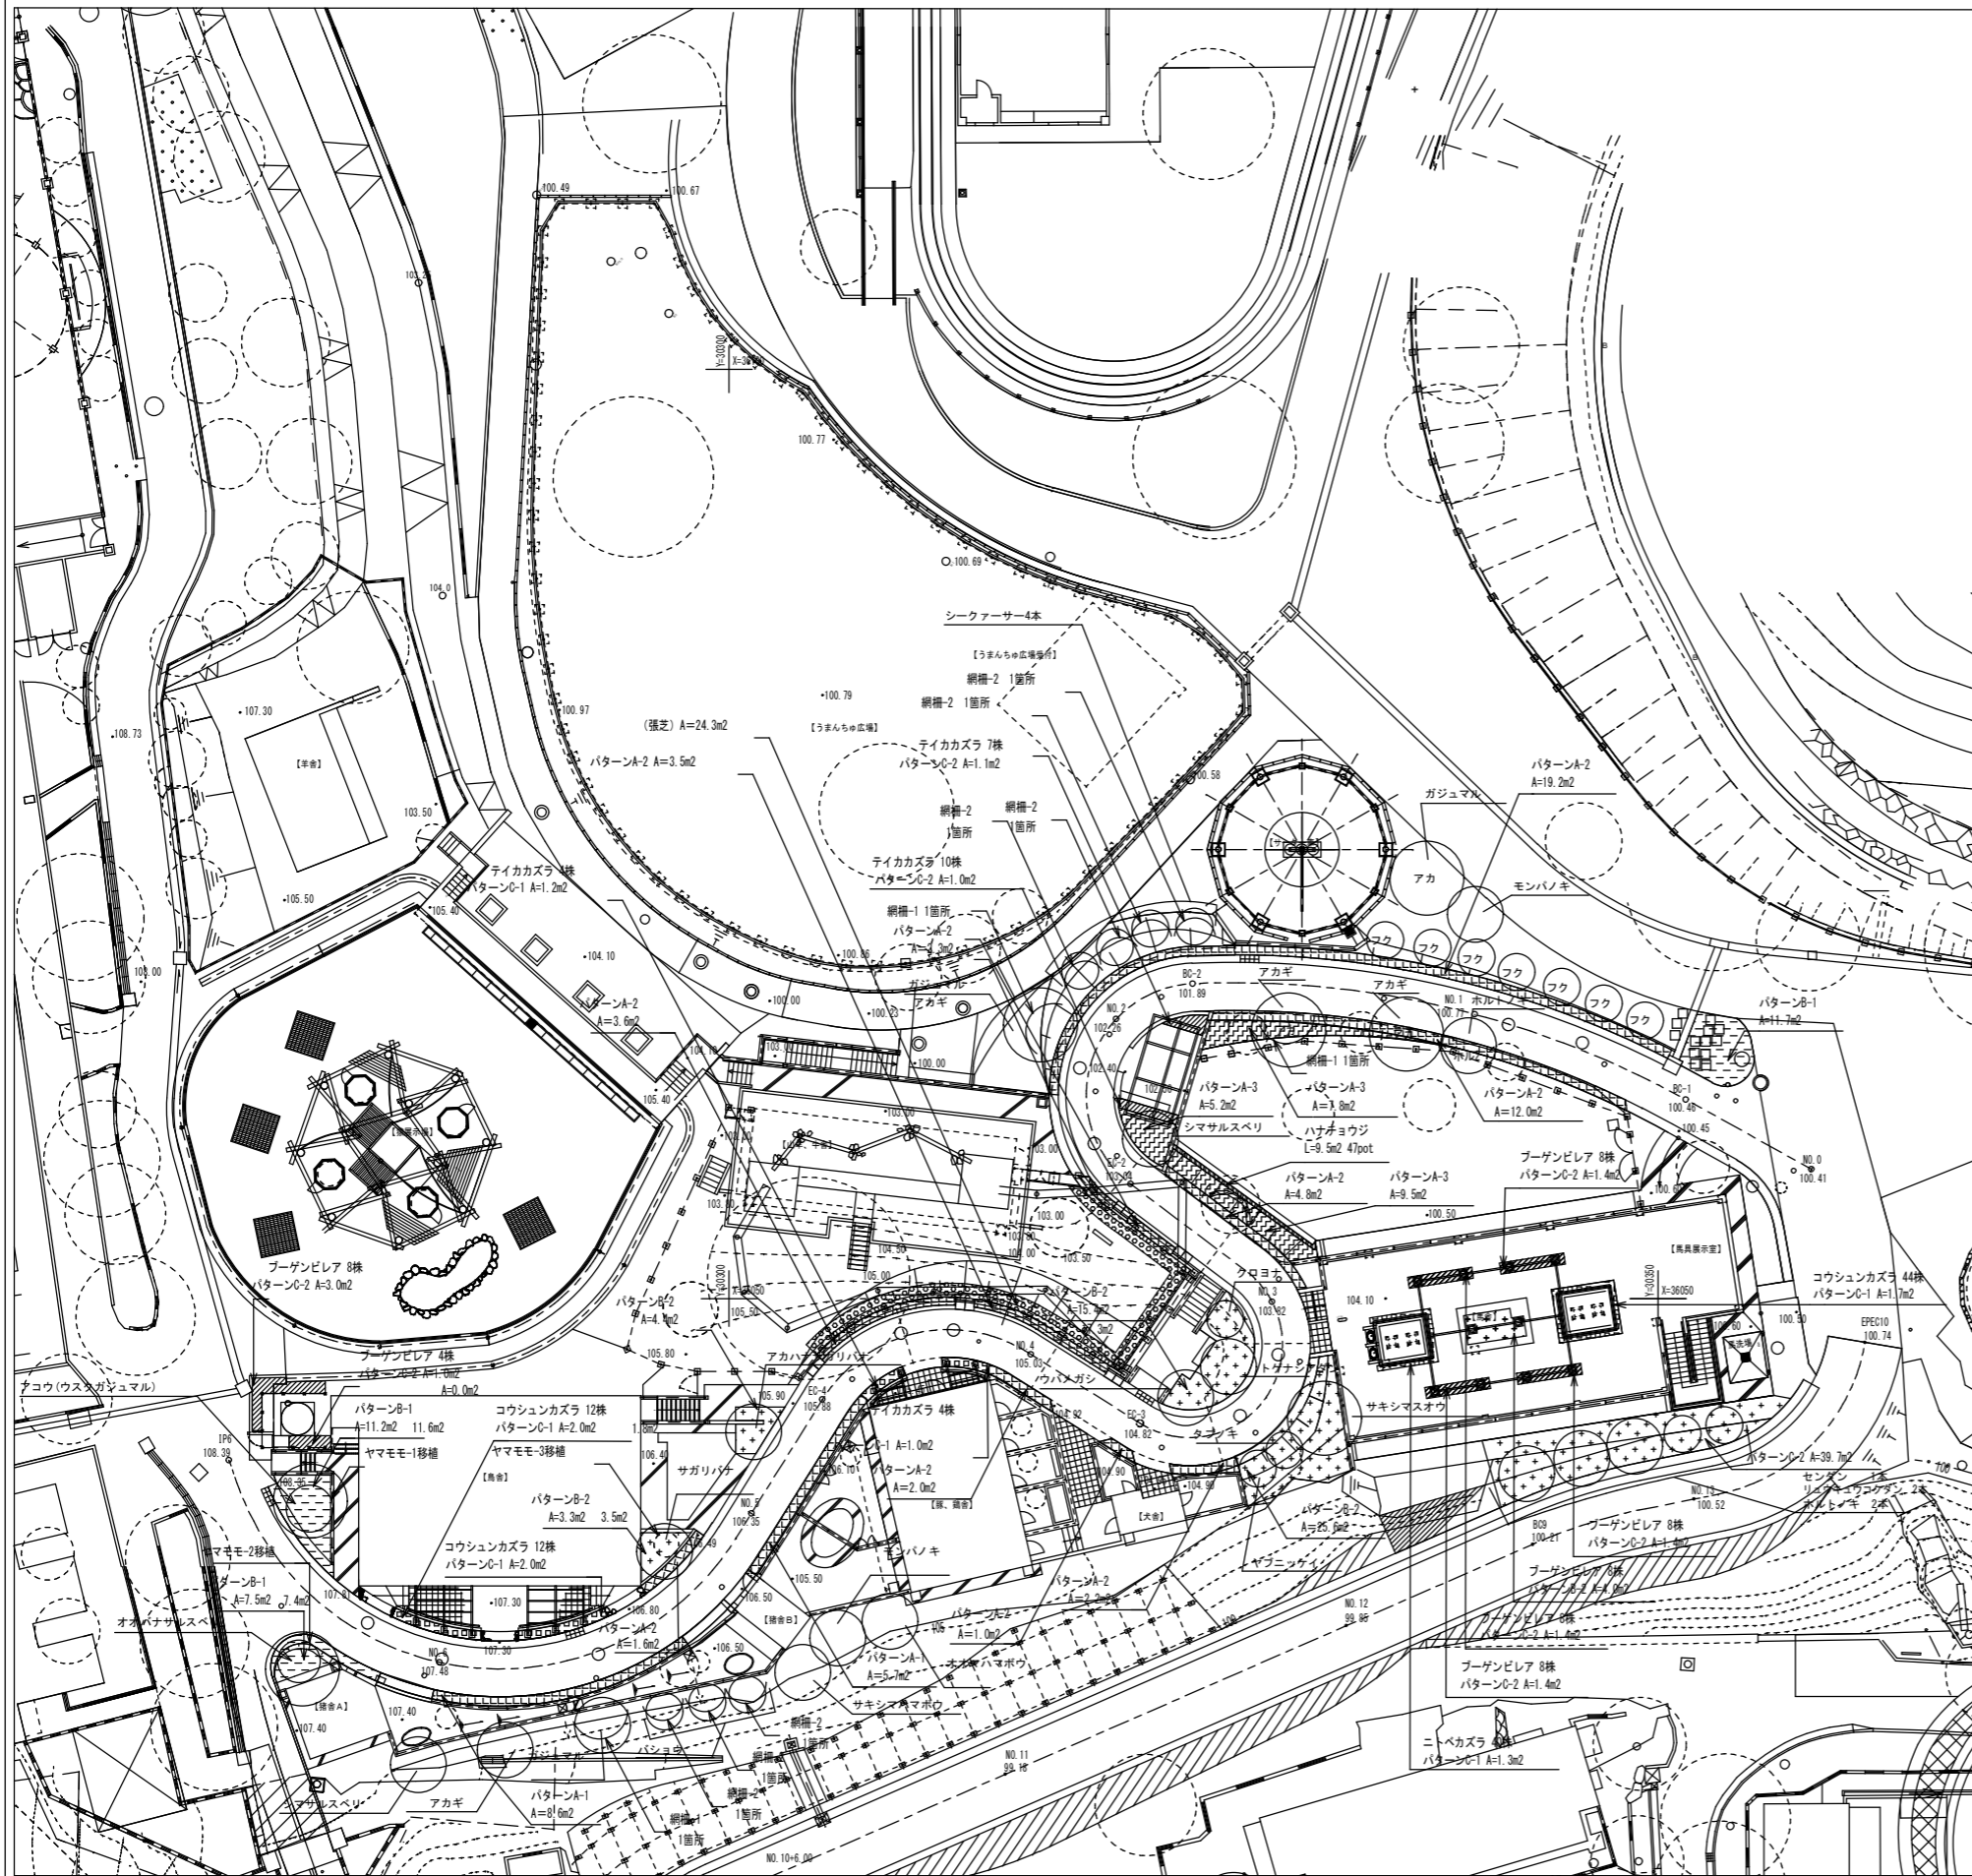

工事区分	記号	細別	規格			数量	単位	備考
			H	C	W			
基礎整備								
法面工								
植栽								
植栽工								
高木植栽工	アカ	アカギ	4.0	0.50	1.5	3	本	二脚鳥居支柱組合せ
	ガジ	ガジュマル	5.0	2.00	3.0	1	本	ワイヤー支柱
	ガジ	ガジュマル	4.0	1.50	3.0	1	本	ワイヤー支柱
	ガジ	ガジュマル	3.5	0.50	1.5	1	本	二脚鳥居支柱組合せ
	ホル	ホルトノキ	3.0	0.15	1.0	3	本	二脚鳥居支柱 (添木付)
	フク	フクギ	3.0	0.21	0.8	7	本	三脚鳥居支柱
	セン	センダン	4.0	0.50	1.5	1	本	二脚鳥居支柱組合せ
	タフ	タブノキ	2.0	-	-	1	本	二脚鳥居支柱 (添木無し)
	ヤブ	ヤブニツケイ	2.0	-	-	1	本	二脚鳥居支柱 (添木無し)
	バシ	バショウ	3.0	-	-	3	本	二脚鳥居支柱 (添木無し)
	アダ	アダン	4.0	-	-	1	本	二脚鳥居支柱組合せ
	サキ	サキシマハマボウ	3.0	0.30	1.2	1	本	三脚鳥居支柱
	シマ	シマサルスベリ	4.0	0.40	1.5	2	本	二脚鳥居支柱組合せ
	オオ	オオバナサルスベリ	4.0	0.40	1.5	1	本	二脚鳥居支柱組合せ
	サガ	サガリバナ	4.0	0.50	1.5	1	本	二脚鳥居支柱組合せ
	アカ	アカハナサガリバナ	3.5	0.50	1.5	1	本	三脚八掛け型支柱 (A, C)
	リュ	リュウキュウコクタン	3.0	0.30	1.2	2	本	三脚鳥居支柱
	セン	オオハマボウ	4.0	0.50	1.8	1	本	二脚鳥居支柱組合せ
	サキ	サキシマスオウ	5.0	0.50	1.8	1	本	二脚鳥居支柱組合せ
	アコ	アコウ	3.0	0.30	1.5	1	本	三脚鳥居支柱
	シ	シークアサー	1.0	-	-	4	本	竹支柱
	モン	モンノキ	3.0	0.40	1.2	2	本	二脚鳥居支柱組合せ
	ウ	ウバメガシ	4.0	0.50	1.8	1	本	二脚鳥居支柱組合せ
	クロ	クロヨナ	3.5	0.30	1.2	1	本	三脚鳥居支柱
低木・地被植栽工		パターンA-1				14	m2	
		パターンA-2				52	m2	
		パターンA-3				23	m2	
		パターンB-1				27	m2	
		パターンB-2				55	m2	
		パターンC-1				8	m2	
		パターンC-2				44	m2	
		ハナチョウジ	VP10.5	L0.5		47	株	5株/m
		テイカカズラ	VP9.0	L0.3		25	株	
		コウシュンカズラ	VP9.0	L0.3		68	株	
		ニトベカズラ	VP9.0	L0.3		40	株	
		ブーゲンビリア	VP9.0	L1.0		52	株	
		(張芝)				24	m2	
移植工		ヤマモモ-1	C=0.40	(0.22, 0.16, 0.19)		1	本	二脚鳥居支柱組合せ 園内指定箇所に移植
		ヤマモモ-2	C=0.22			1	本	三脚鳥居支柱 園内指定箇所に移植

特記 ・ 達成後に植栽予定地の土壌調査・分析試験を行い、その結果を監督員に報告すること。  
 ・ 樹種等は参考とし、指定管理者等と調整の上、樹種選定を行うこと。

